





29 MAJ 2013

z up. Mirosława Jurewiczem  
P-4  
89 m Jan Bartosz  
Zastępca Dyrektora Departamentu  
Nieruchomości i Infrastruktury

P-7c  
5 m

P-7c	5 m	P-7d	23 m
P-1e	3 m		

P-4  
35 m  
P-7c  
34 m

km 26+950

$$\frac{P-1e}{3m}$$

$$\frac{P-7c}{3m}$$
 $R$ 

P-7  
107

P-1e

~~3 m~~

DDZT

ZATWIERDZENIE

2007\ -11- 2/8

Z up. Marszałka Województwa

mgr inż. ~~Michał~~ ~~Desinski~~

ZMIANY WPROWADZONO  
W DNIU 20.09.2013  
STARSZY DROGOMISTRZ

STARSZY DROGOMISTR

Marek Szczepiorski

RD.5-4428-92-1092-02-MS

WOJEWÓDZTWA MAZOWIECKIEGO

N.I.D.I. 5418.....2.05.2017..... ważne do 2.05.2017  
Zatwierdzam do realizacji stałą organizację  
ruchu w całości - ze zmianami. Termin wprowadzenia  
niniejszej organizacji ruchu należy zgłosić do:  
Departamentu Nieruchomości i Infrastruktury  
03-718 Warszawa, ul. Ks. J. Kłopotowskiego 5 fax 022/ 5979802

## Zleceniodawca



**MAZOWIECKI ZARZĄD  
DRÓG WOJEWÓDZKICH  
W WARSZAWIE**  
ul. Kruczkowskiego 3, 00-380 Warszawa  
[www.mzdw.pl](http://www.mzdw.pl)

Nr drogi:

Nr drogi:

DW N.r 571

73


od km 26+576 do km 26+978

1:1000


Kraków 2007

Znak pionowe	szt.	Znak poziome	dl. [m]	pow. [m2]	Urządzenia bezpieczeństwa ruchu	szt.
Typ A	0	Linie krawędziowe	803	92	U-1a U-7 U-8 U-1f	0
Typ B	0	Linie segregacyjne przerywane	38	5	U-1a U-8	8
Typ C	0	Linie segregacyjne ciągłe	362	87	U-1a	8
Typ D	2	Przejścia dla pieszych	0	0	U-1b	0
Typ E	0	Pow. wyłączone z ruchu	0	0	U-2	0
Typ F	0	Strzałki	0	0	U-3	0
Typ G	0	Linie zatrzyman	0	0	U-9	0
Typ T	0	Inne	0	0	PEO	81



29 MAJ 2013

R=880m  
α=8°  
i=3.0%

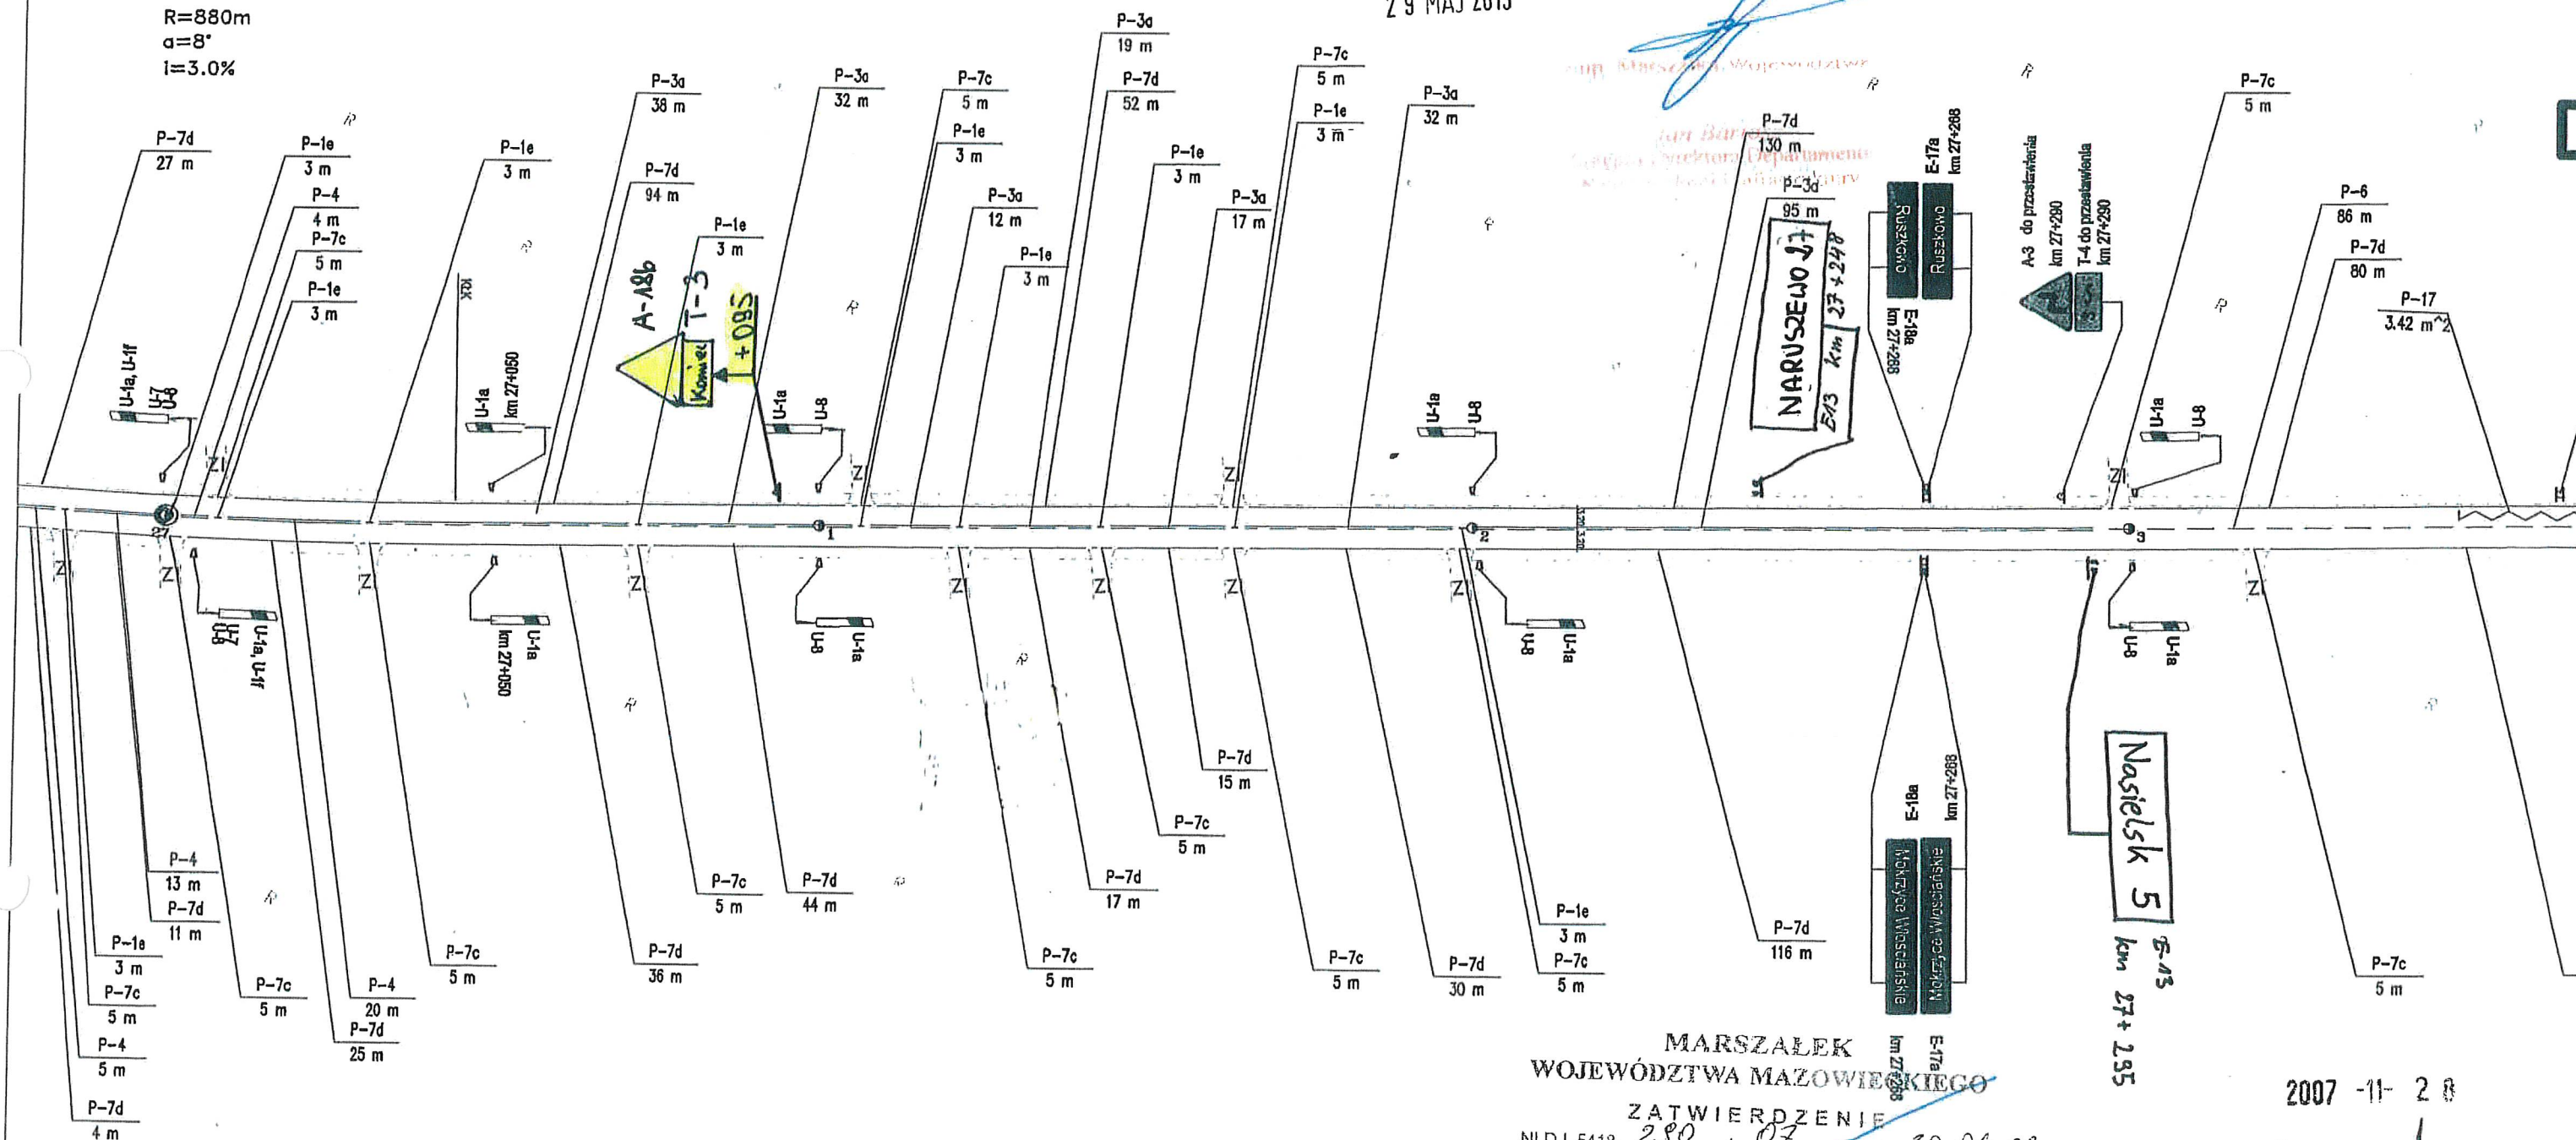

MARSZAŁEK  
WOJEWÓDZTWA MAZOWIECKIEGO

ZATWIERDZENIE

N.I.D.1.5418-280/07, ważne do 30.04.08.  
Zatwierdzam do realizacji stałą organizację  
ruchu w całości - ze zmianami. Termin wprowadzenia  
niniejszej organizacji ruchu należy zgłosić do:  
Departamentu Nieruchomości i Infrastruktury  
03-718 Warszawa, ul. Ks. i Kłopotowskiego 5 fax 022/ 5979802

2007-11-28

Z up. Marszałka Województwa  
mgr inż. Michał Łęski  
Kierownik Wydziału Inżynierii Ruchu

Znaki pionowe	szt.	Znaki poziome	dt. [m]	pow. [m2]	Urządzenia bezpieczeństwa ruchu	szt.
Typ A	0	Linie krawędziowe	805	93	U-1a U-7 U-8 U-1f	2
Typ B	0	Linie segregacyjne przerywane	361	60	U-1a U-8	6
Typ C	0	Linie segregacyjne ciągłe	42	10	U-1a	2
Typ D	1	Przejścia dla pieszych	0	0	U-1b	0
Typ E	6	Pow. wyłączone z ruchu	0	0	U-2	0
Typ F	0	Strzałki	0	0	U-3	0
Typ G	0	Linie zatrzymań	0	0	U-9	0
Typ T	0	Inne	3	3	Barierki ochronne betonowe do wymiany na stalowe	0

Wykonawca:

Harde Szymon

Zlecająca:



MAZOWIECKI ZARZĄD  
DRÓG WOJEWÓDZKICH  
W WARSZAWIE  
ul. Kruczkowskiego 3, 00-380 Warszawa  
www.mzdw.pl

Nr drogi:

DW Nr 571

Plikietaz arkusza:

od km 26+978 do km 27+380


Numer arkusza:

74

Skala:

1:1000



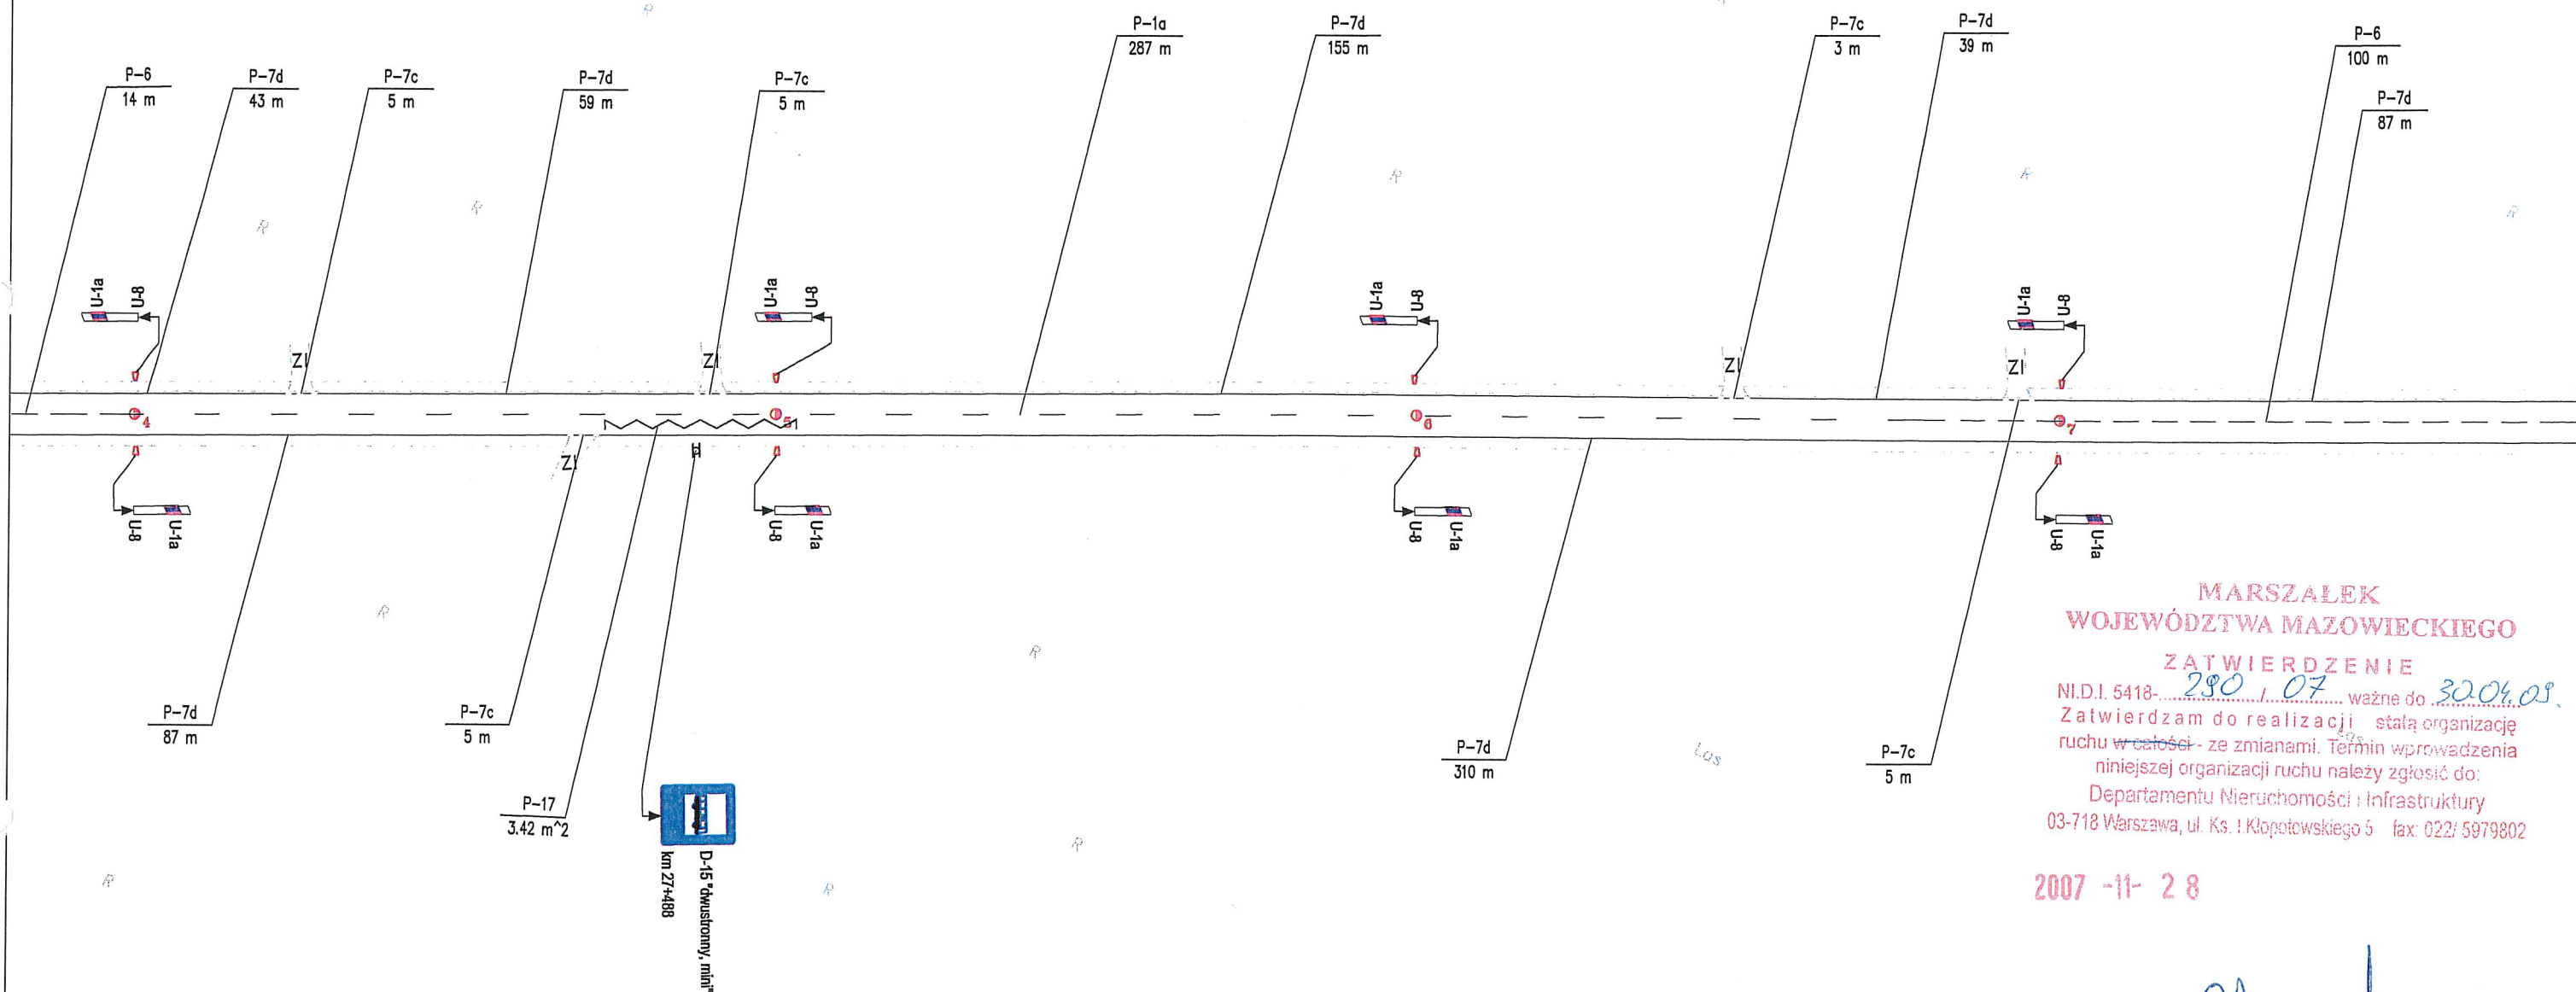




MARSZAŁEK  
WOJEWÓDZTWA MAZOWIECKIEGO  
ZATWIERDZENIE  
NI.D.I. 5418-.....280 / 07..... ważne do 30.04.08.  
Zatwierdzam do realizacji stałą organizację  
ruchu w całości - ze zmianami. Termin wprowadzenia  
niniejszej organizacji ruchu należy zgłosić do:  
Departamentu Nieruchomości i Infrastruktury  
03-718 Warszawa, ul. Ks. I Kłopotowskiego 5 fax: 022/ 5979802

2007 -11- 2 8

Z up. Marszałka Województwa  
*[Signature]*  
mgr inż. Michał Lesiński  
Kierownik Biura Inżynierii Ruchu

Znaki pionowe	szt.	Znaki poziome	dl. [m]	pow. [m2]	Urządzenia bezpieczeństwa ruchu	szt.	Wykonawca:	Zleciodawca:	Nr drogi:	Numer arkusza:	
Typ A	0	Linie krawędziowe	803	95	U-1a U-7 U-8 U-1f	0	 BIURO EKSPERTYZ I PROJEKTÓW BUDOWNICTWA KOMUNIKACYJNEGO EKKOM Sp. z o.o. ul. Wadowicka 8i, 30-415 Kraków, tel./fax (*12) 267-23-33, 269-65-40, e-mail: biuro@ek-kom.pl	 MAZOWIECKI ZARZĄD DRÓG WOJEWÓDZKICH W WARSZAWIE ul. Kruczkowskiego 3, 00-380 Warszawa www.mzdw.pl	DW Nr 571	75	
Typ B	0	Linie segregacyjne przerywane	401	21	U-1a U-8	8					
Typ C	0	Linie segregacyjne ciągłe	0	0	U-1a	0					
Typ D	1	Przejścia dla pieszych	0	0	U-1b	0					
Typ E	0	Pow. wyłączone z ruchu	0	0	U-2	0					
Typ F	0	Strzałki	0	0	U-3	0					
Typ G	0	Linie zatrzymań	0	0	U-9	0					
Typ T	0	Inne	3	3	Barierzy ochronne betonowe do wymiany na stalowe	0					
Inne (nietypowe)	0	Łącznie znaki poziome	1204	119	Stalowe barierzy ochronne U-14	0					
							Pikietaż arkusza:		Skala:		
							od km 27+380 do km 27+782		1:1000		
							Kraków 2007 r.				



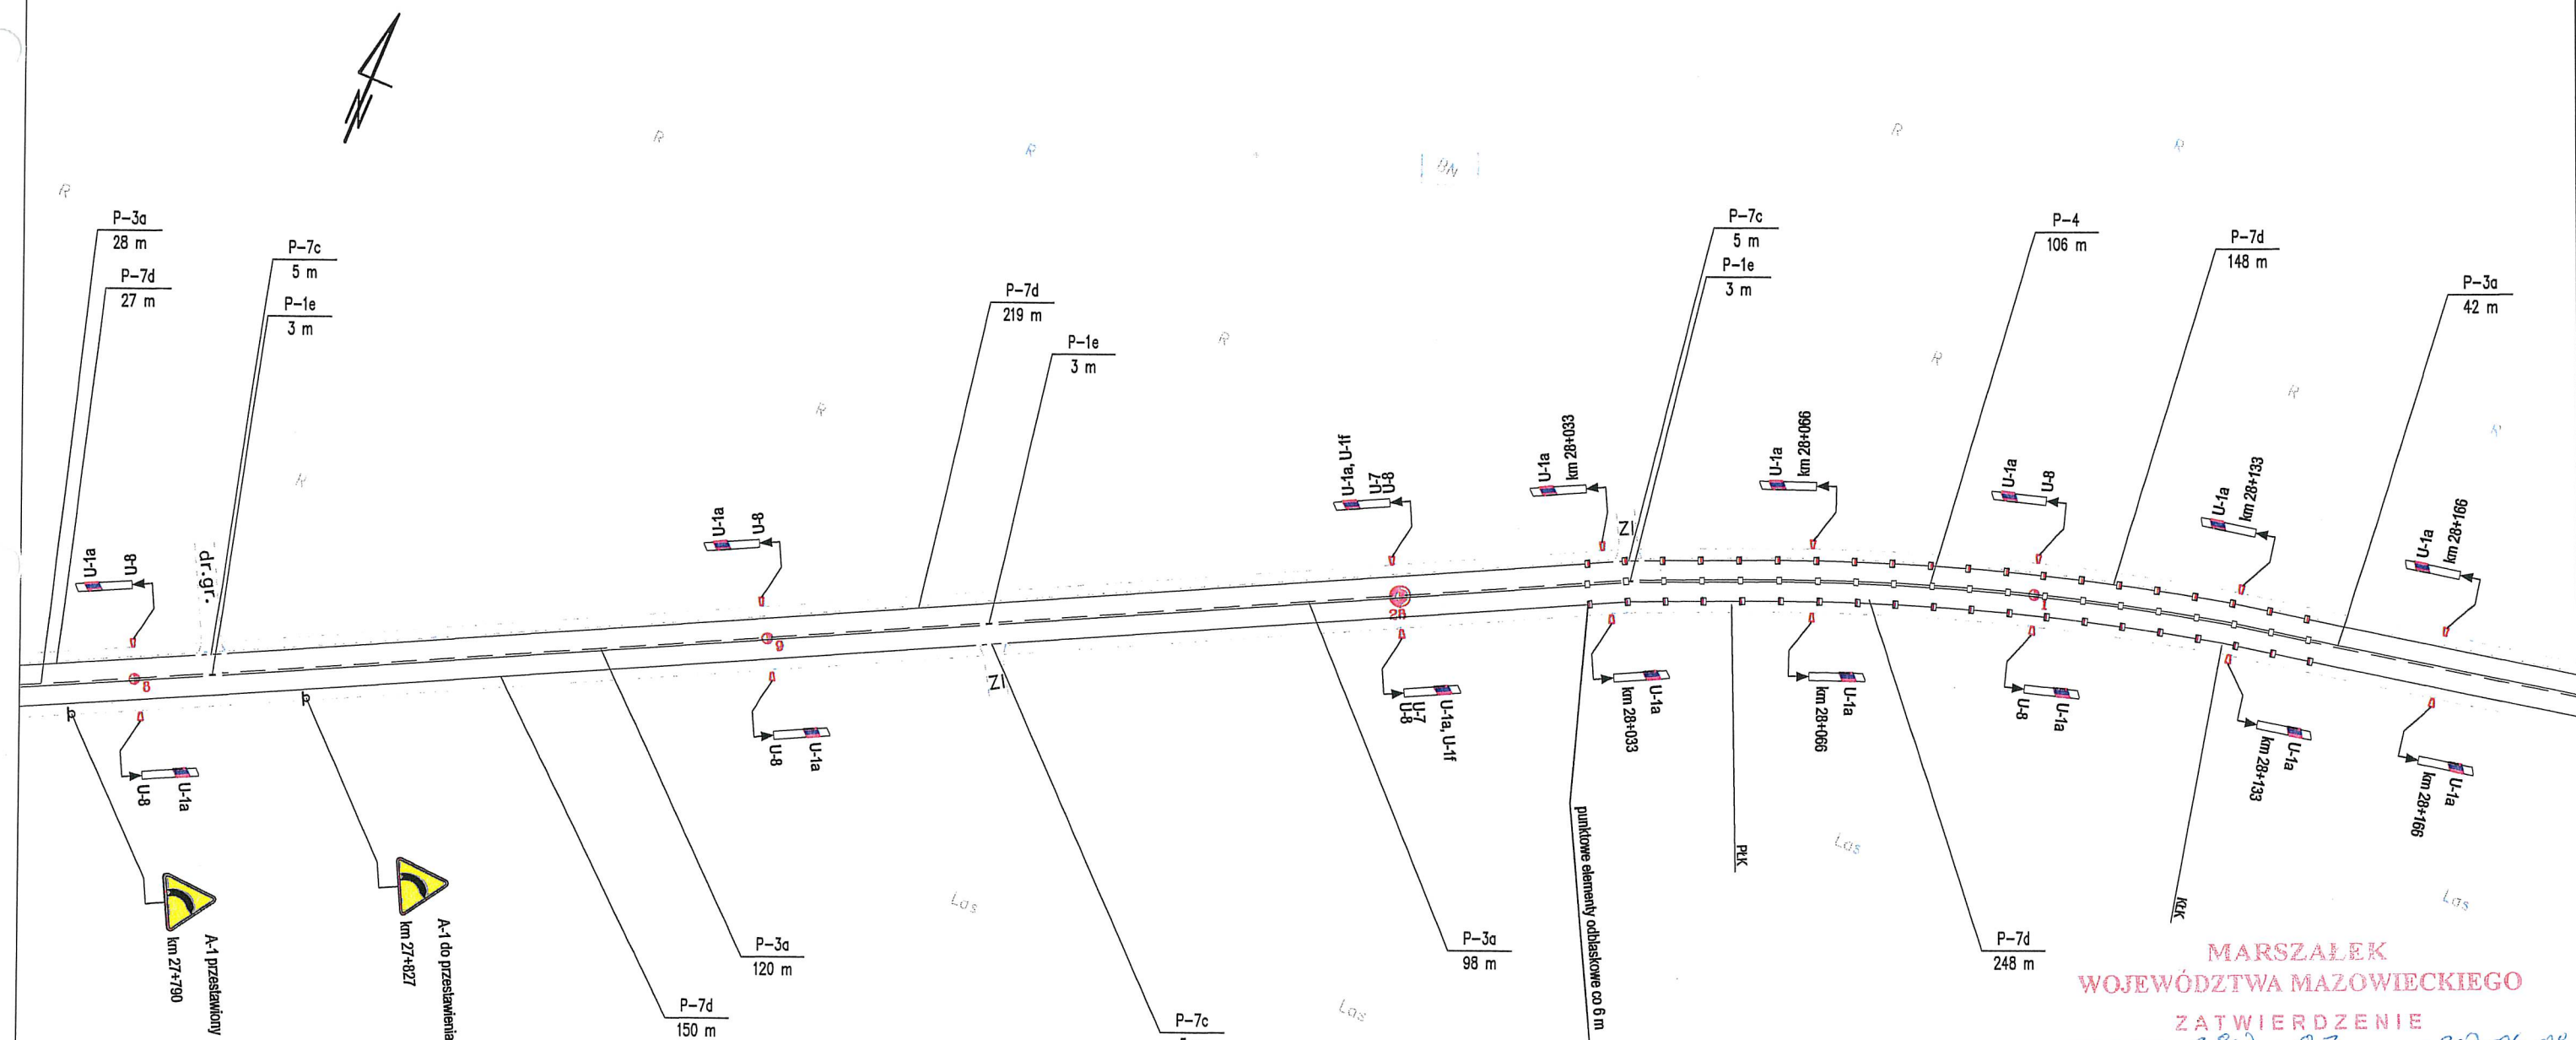

# MARSZAŁEK WOJEWÓDZTWA MAZOWIECKIEGO

## ZATWIERDZENIE

N.I.D.I. 5418-...../..... ważne do 30.04.08  
Zatwierdzam do realizacji stałą organizację ruchu w całości - ze zmianami. Termin wprowadzenia niniejszej organizacji ruchu należy zgłosić do:  
Departamentu Nieruchomości i Infrastruktury  
03-718 Warszawa, ul. Ks. i. Kłopotowskiego 5 fax: 022/ 5979802

R=400m  
α=16°  
i=3.5%

2007 -11- 2 8

Z up. Marszałka Województwa

mgr inż. Michał Lejński  
Kierownik Biura Inżynierii Ruchu

Znaki pionowe	szt.	Znaki poziome	dł. [m]	pow. [m2]	Urządzenia bezpieczeństwa ruchu	szt.
Typ A	1	Linie krawędziowe	807	96	U-1a U-7 U-8 U-1f	2
Typ B	0	Linie segregacyjne przerywane	297	59	U-1a U-8	6
Typ C	0	Linie segregacyjne ciągłe	106	25	U-1a	8
Typ D	0	Przejścia dla pieszych	0	0	U-1b	0
Typ E	0	Pow. wyłączone z ruchu	0	0	U-2	0
Typ F	0	Strzałki	0	0	U-3	0
Typ G	0	Linie zatrzymań	0	0	U-9	0
Typ T	0	Inne	0	0	PEO	60
Inne (nietypowe)	0	Łącznie znaki poziome	1210	180	Stalowe bariery ochronne U-14	0

Wykonawca:



BIURO EKSPERTYZ I PROJEKTÓW  
BUDOWNICTWA KOMUNIKACYJNEGO  
EKKOM Sp. z o.o.  
ul. Wadowicka 8i, 30-415 Kraków,  
tel./fax (\*12) 267-23-33, 269-65-40,  
e-mail: biuro@ek-kom.pl

Zlecający:



MAZOWIECKI ZARZĄD  
DRÓG WOJEWÓDZKICH  
W WARSZAWIE  
ul. Kruczkowskiego 3, 00-380 Warszawa  
www.mzdw.pl

Nr drogi:

DW Nr 571

Pikietaż arkusza:

od km 27+782 do km 28+186

Numer arkusza:


76

Skala:


1:1000

Kraków 2007 r.



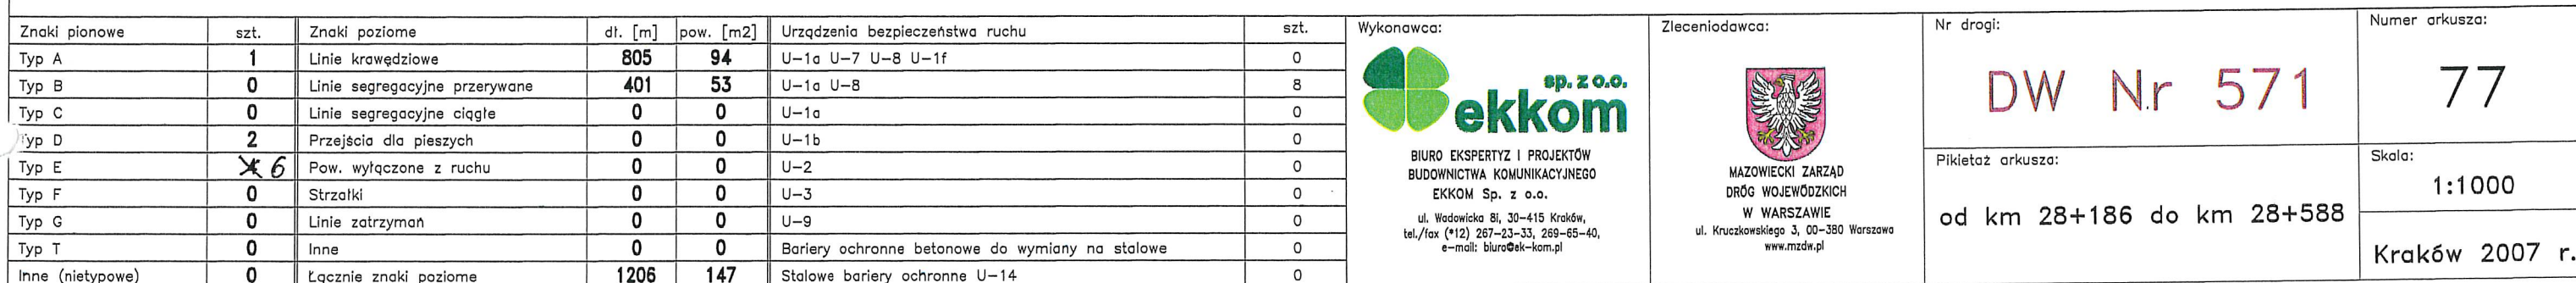



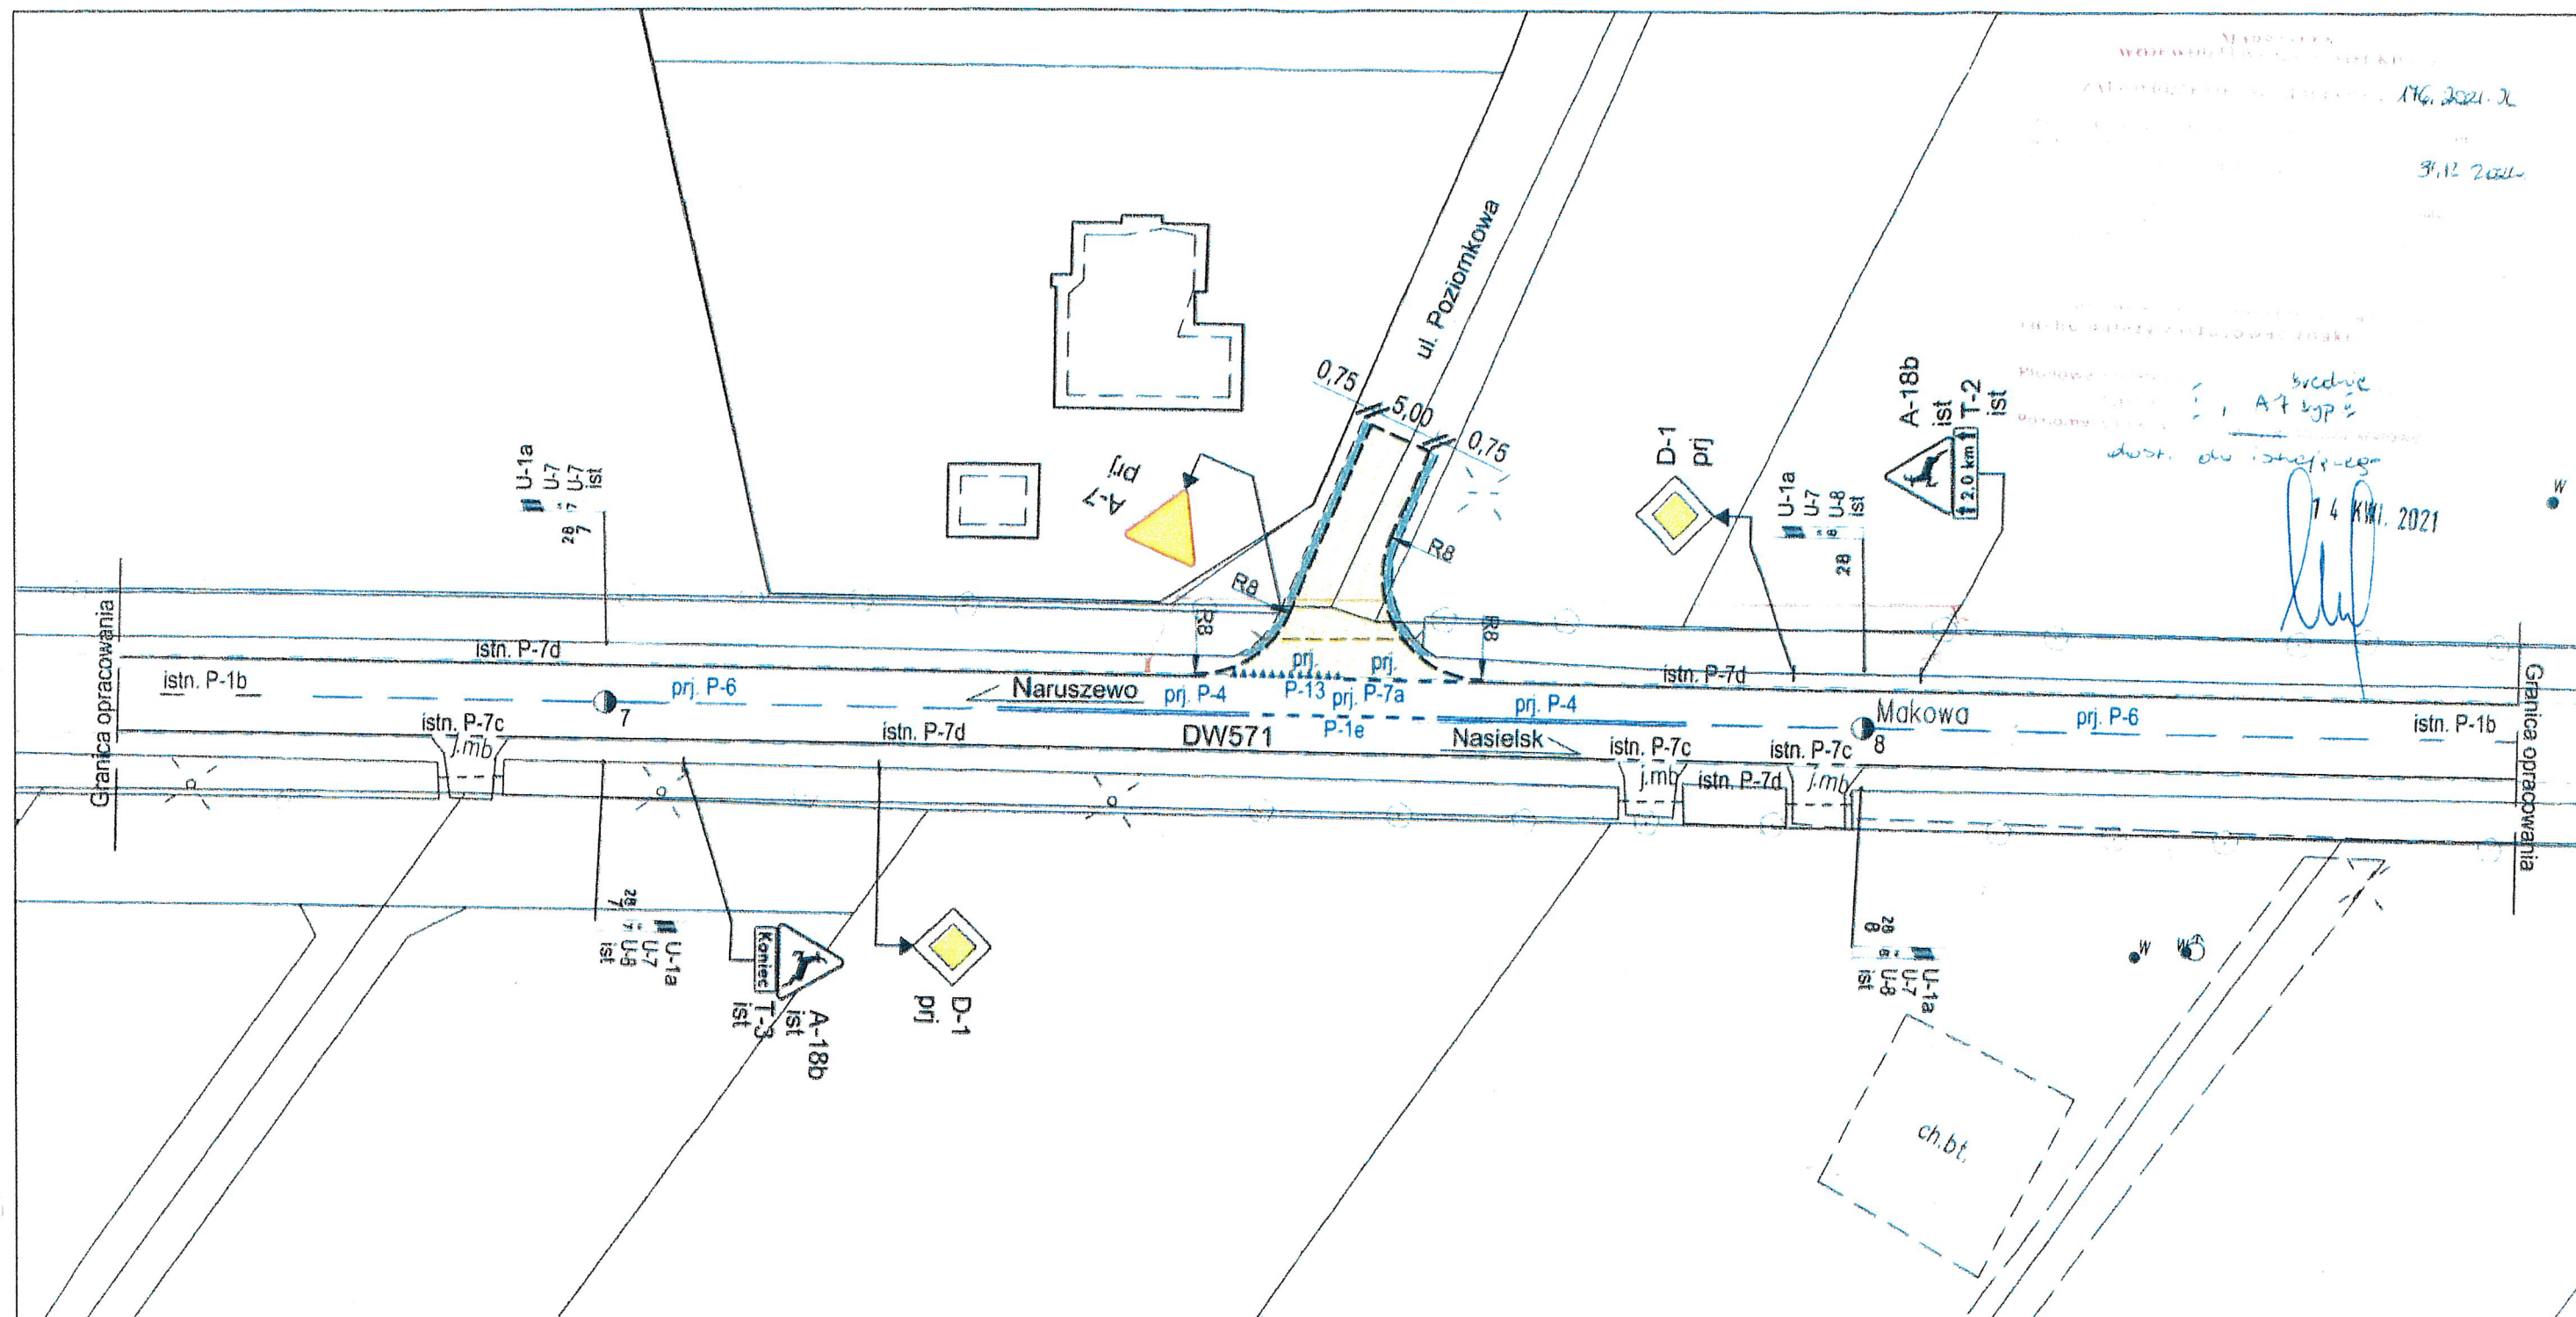


A-18b ist  
T-3 ist  
Istniejące znaki pionowe

istn. P-7c Istniejące znaki poziome

# LEGENDA:

prj. P-7a Projektowane znaki poziome

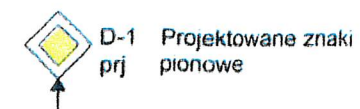

D-1 prj  
Projektowane znaki pionowe

Włączenie ul. Poziomkowej o nawierzchni asfaltowej  
Pobocza utwardzone


Teren zabudowany  
V<sub>dop.</sub> = 50 km/h

Nazwa inwestora	Nazwa jednostki projektowania	Nazwa i adres inwestycji	Opracował	Podpis	Branża
Gmina Nasielsk ul. Elektonowa 3 05-190 Nasielsk	BRD Consulting ul. 11 Listopada 36/38 lok. 60 03-436 Warszawa Tel. kom.: 579 049 049	Aktualizacja stałej organizacji ruchu w rejonie włączenia drogi gminnej nr 240740W (ul. Poziomkowa) do drogi wojewódzkiej nr 571 w m. Pięćcirogi, gmina Nasielsk, powiat nowodworski	inż. Mariusz Stolarczyk		Inżynieria ruchu
		Nazwa rysunku	Data	Skala	Numer rysunku
		Projekt stałej organizacji ruchu	02.2021r	1:500	2



MARSZAŁK  
WOJEWÓDZTWA MAZOWIECKIEGO  
ZATWIERDZENIE Nr NID-1 8022.1.223.2013.RS  
Zatwierdzam do realizacji stałą organizację ruchu  
w miejscowości z zmianami. Termin wprowadzenia  
niniejszej organizacji ruchu należy zgłosić do:  
Departamentu Nieruchomości i Infrastruktury  
03-718 Warszawa, ul. Kr. i Kłopotowskiego 5, fax 022/6979802

29 MAJ 2013

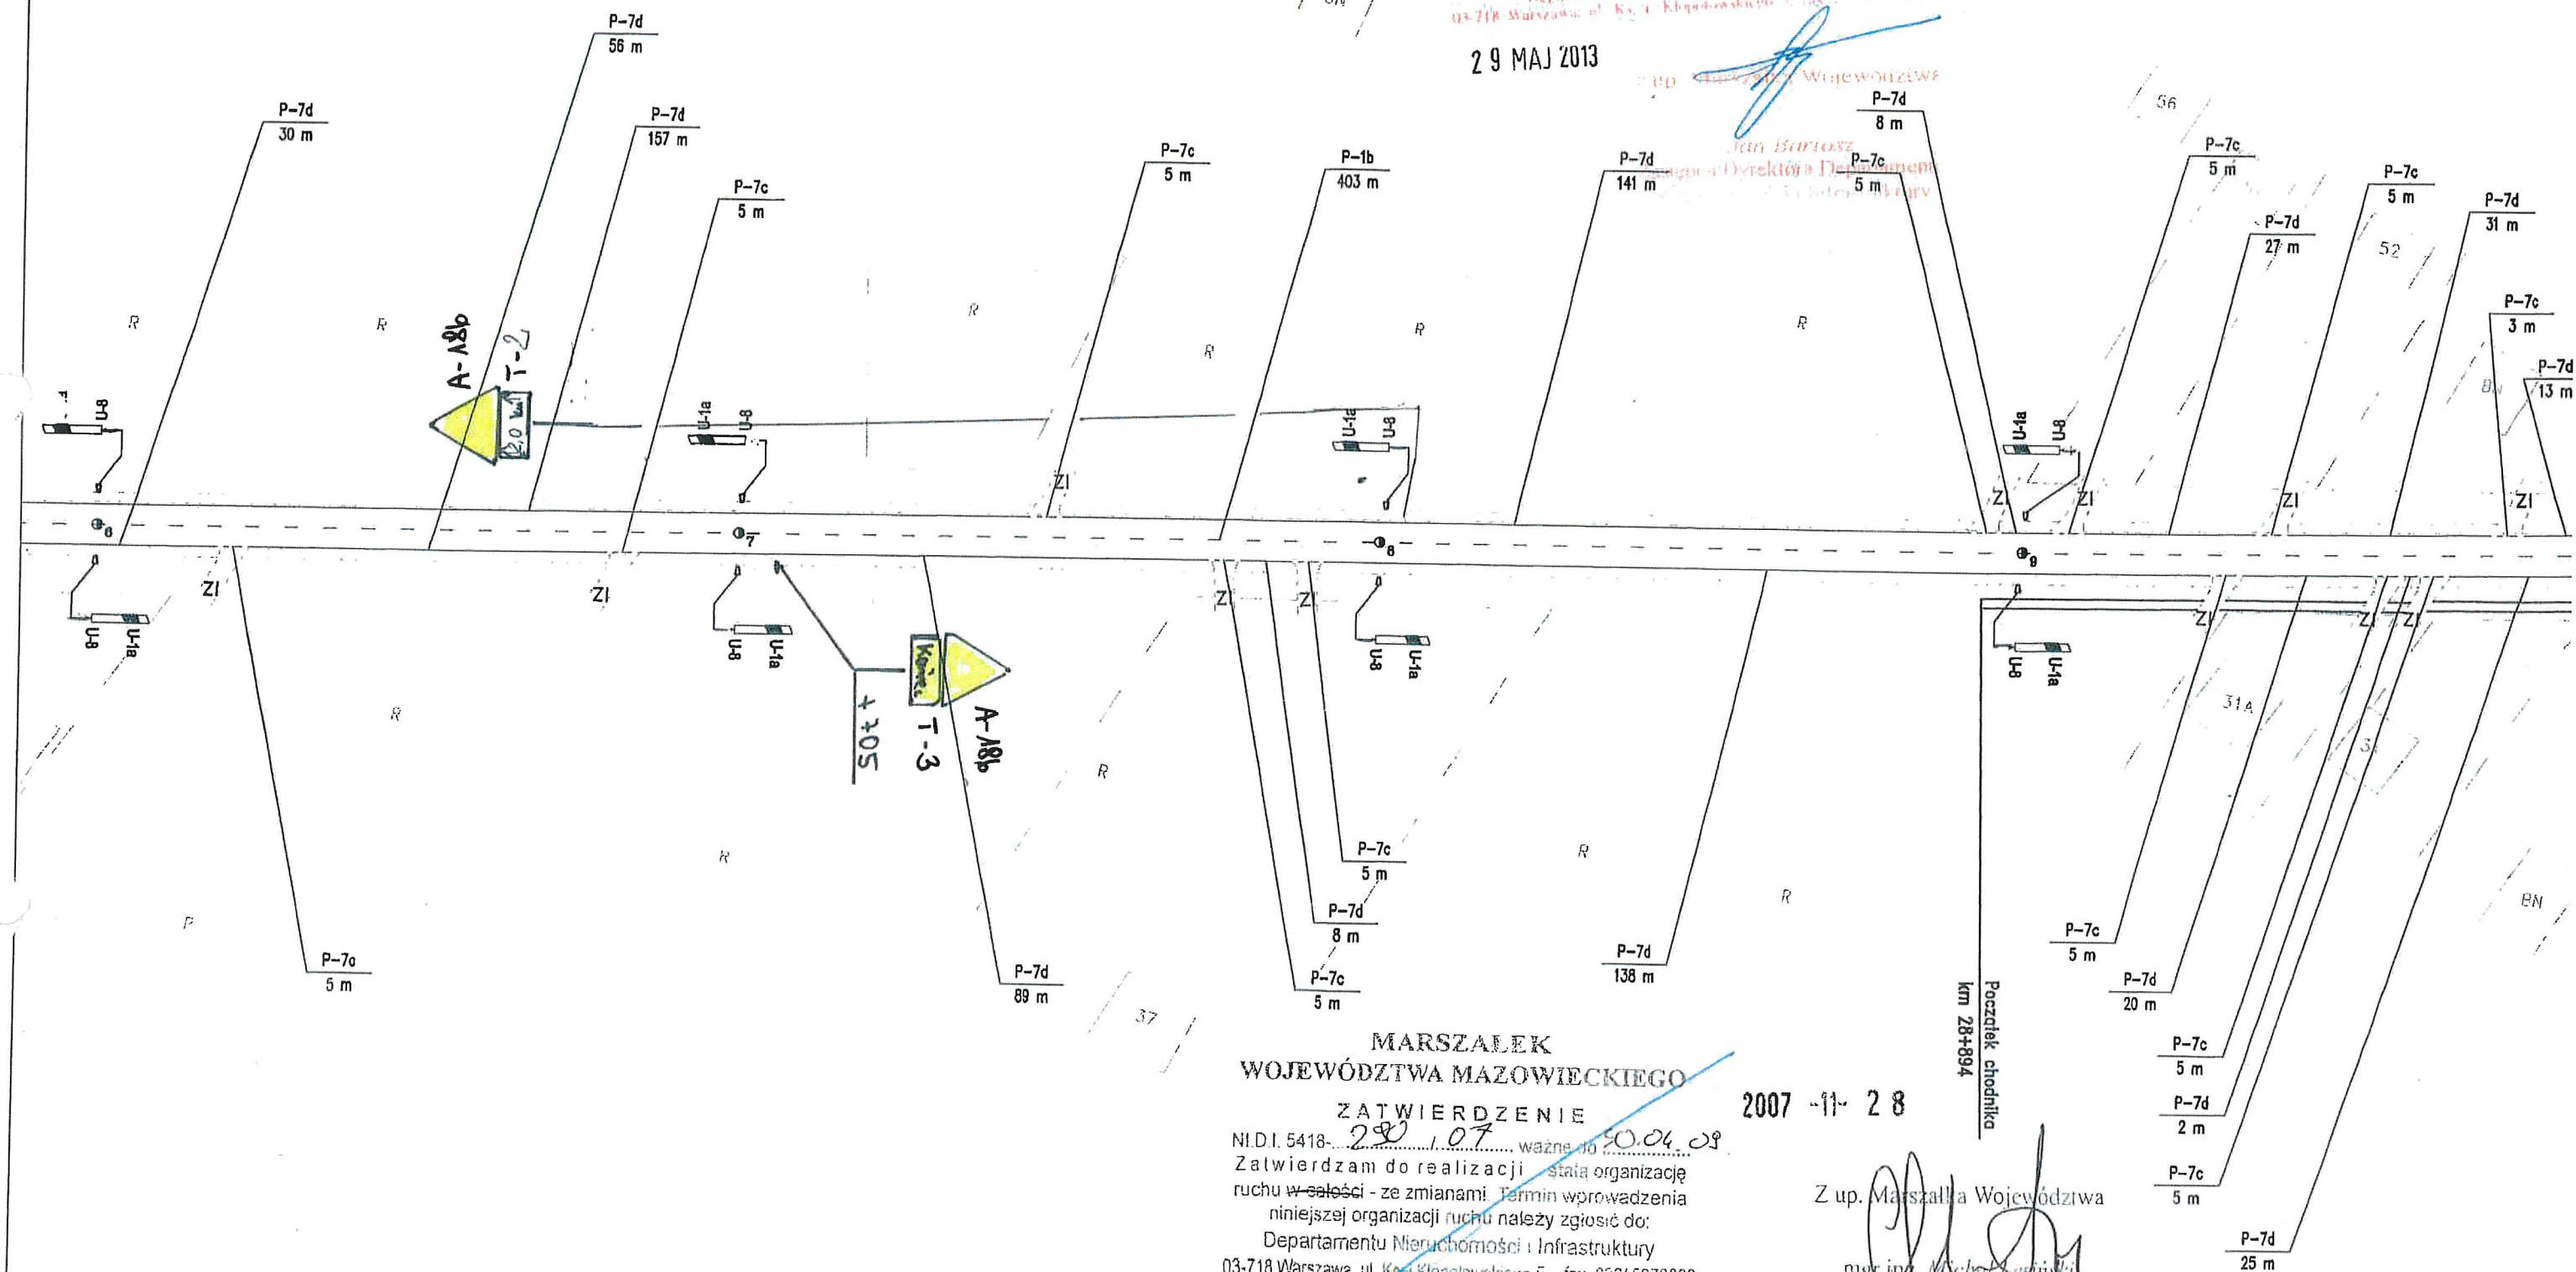

MARSZAŁEK  
WOJEWÓDZTWA MAZOWIECKIEGO

ZATWIERDZENIE

NID.1.5418-280/07, ważne do 30.04.08  
Zatwierdzam do realizacji stałą organizację  
ruchu w miejscowości z zmianami. Termin wprowadzenia  
niniejszej organizacji ruchu należy zgłosić do:  
Departamentu Nieruchomości i Infrastruktury  
03-718 Warszawa, ul. Kr. i Kłopotowskiego 5, fax 022/6979802

2007-11-28

Z up. Marszałka Województwa

mjr inż. Michał Lesiński  
Kierownik Biura Inżynierii Ruchu

Znakł pionowe	szt.	Znakł poziome	dl. [m]	pow. [m2]	Urządzenia bezpieczeństwa ruchu	szt.
Typ A	0	Linie krawędziowe	803	93	U-1a U-7 U-8 U-1f	0
Typ B	0	Linie segregacyjne przerywane	403	16	U-1a U-8	8
Typ C	0	Linie segregacyjne ciągłe	0	0	U-1a	0
Typ D	0	Przejścia dla pieszych	0	0	U-1b	0
Typ E	0	Pow. wyłączone z ruchu	0	0	U-2	0
Typ F	0	Strzałki	0	0	U-3	0
Typ G	0	Linie zatrzyman	0	0	U-9	0
Typ T	0	Inne	0	0	Barierki ochronne betonowe do wymiany na stalowe	0

Wykonawca:


Zlecająca:



MAZOWIECKI ZARZĄD  
DRÓG WOJEWÓDZKICH  
W WARSZAWIE  
ul. Kruczkowskiego 3, 00-380 Warszawa  
www.mzdw.pl

Nr drogi:

DW Nr 571

Numer arkusza:

78


Pikietaż arkusza:


od km 28+588 do km 28+991

Skala:

1:1000



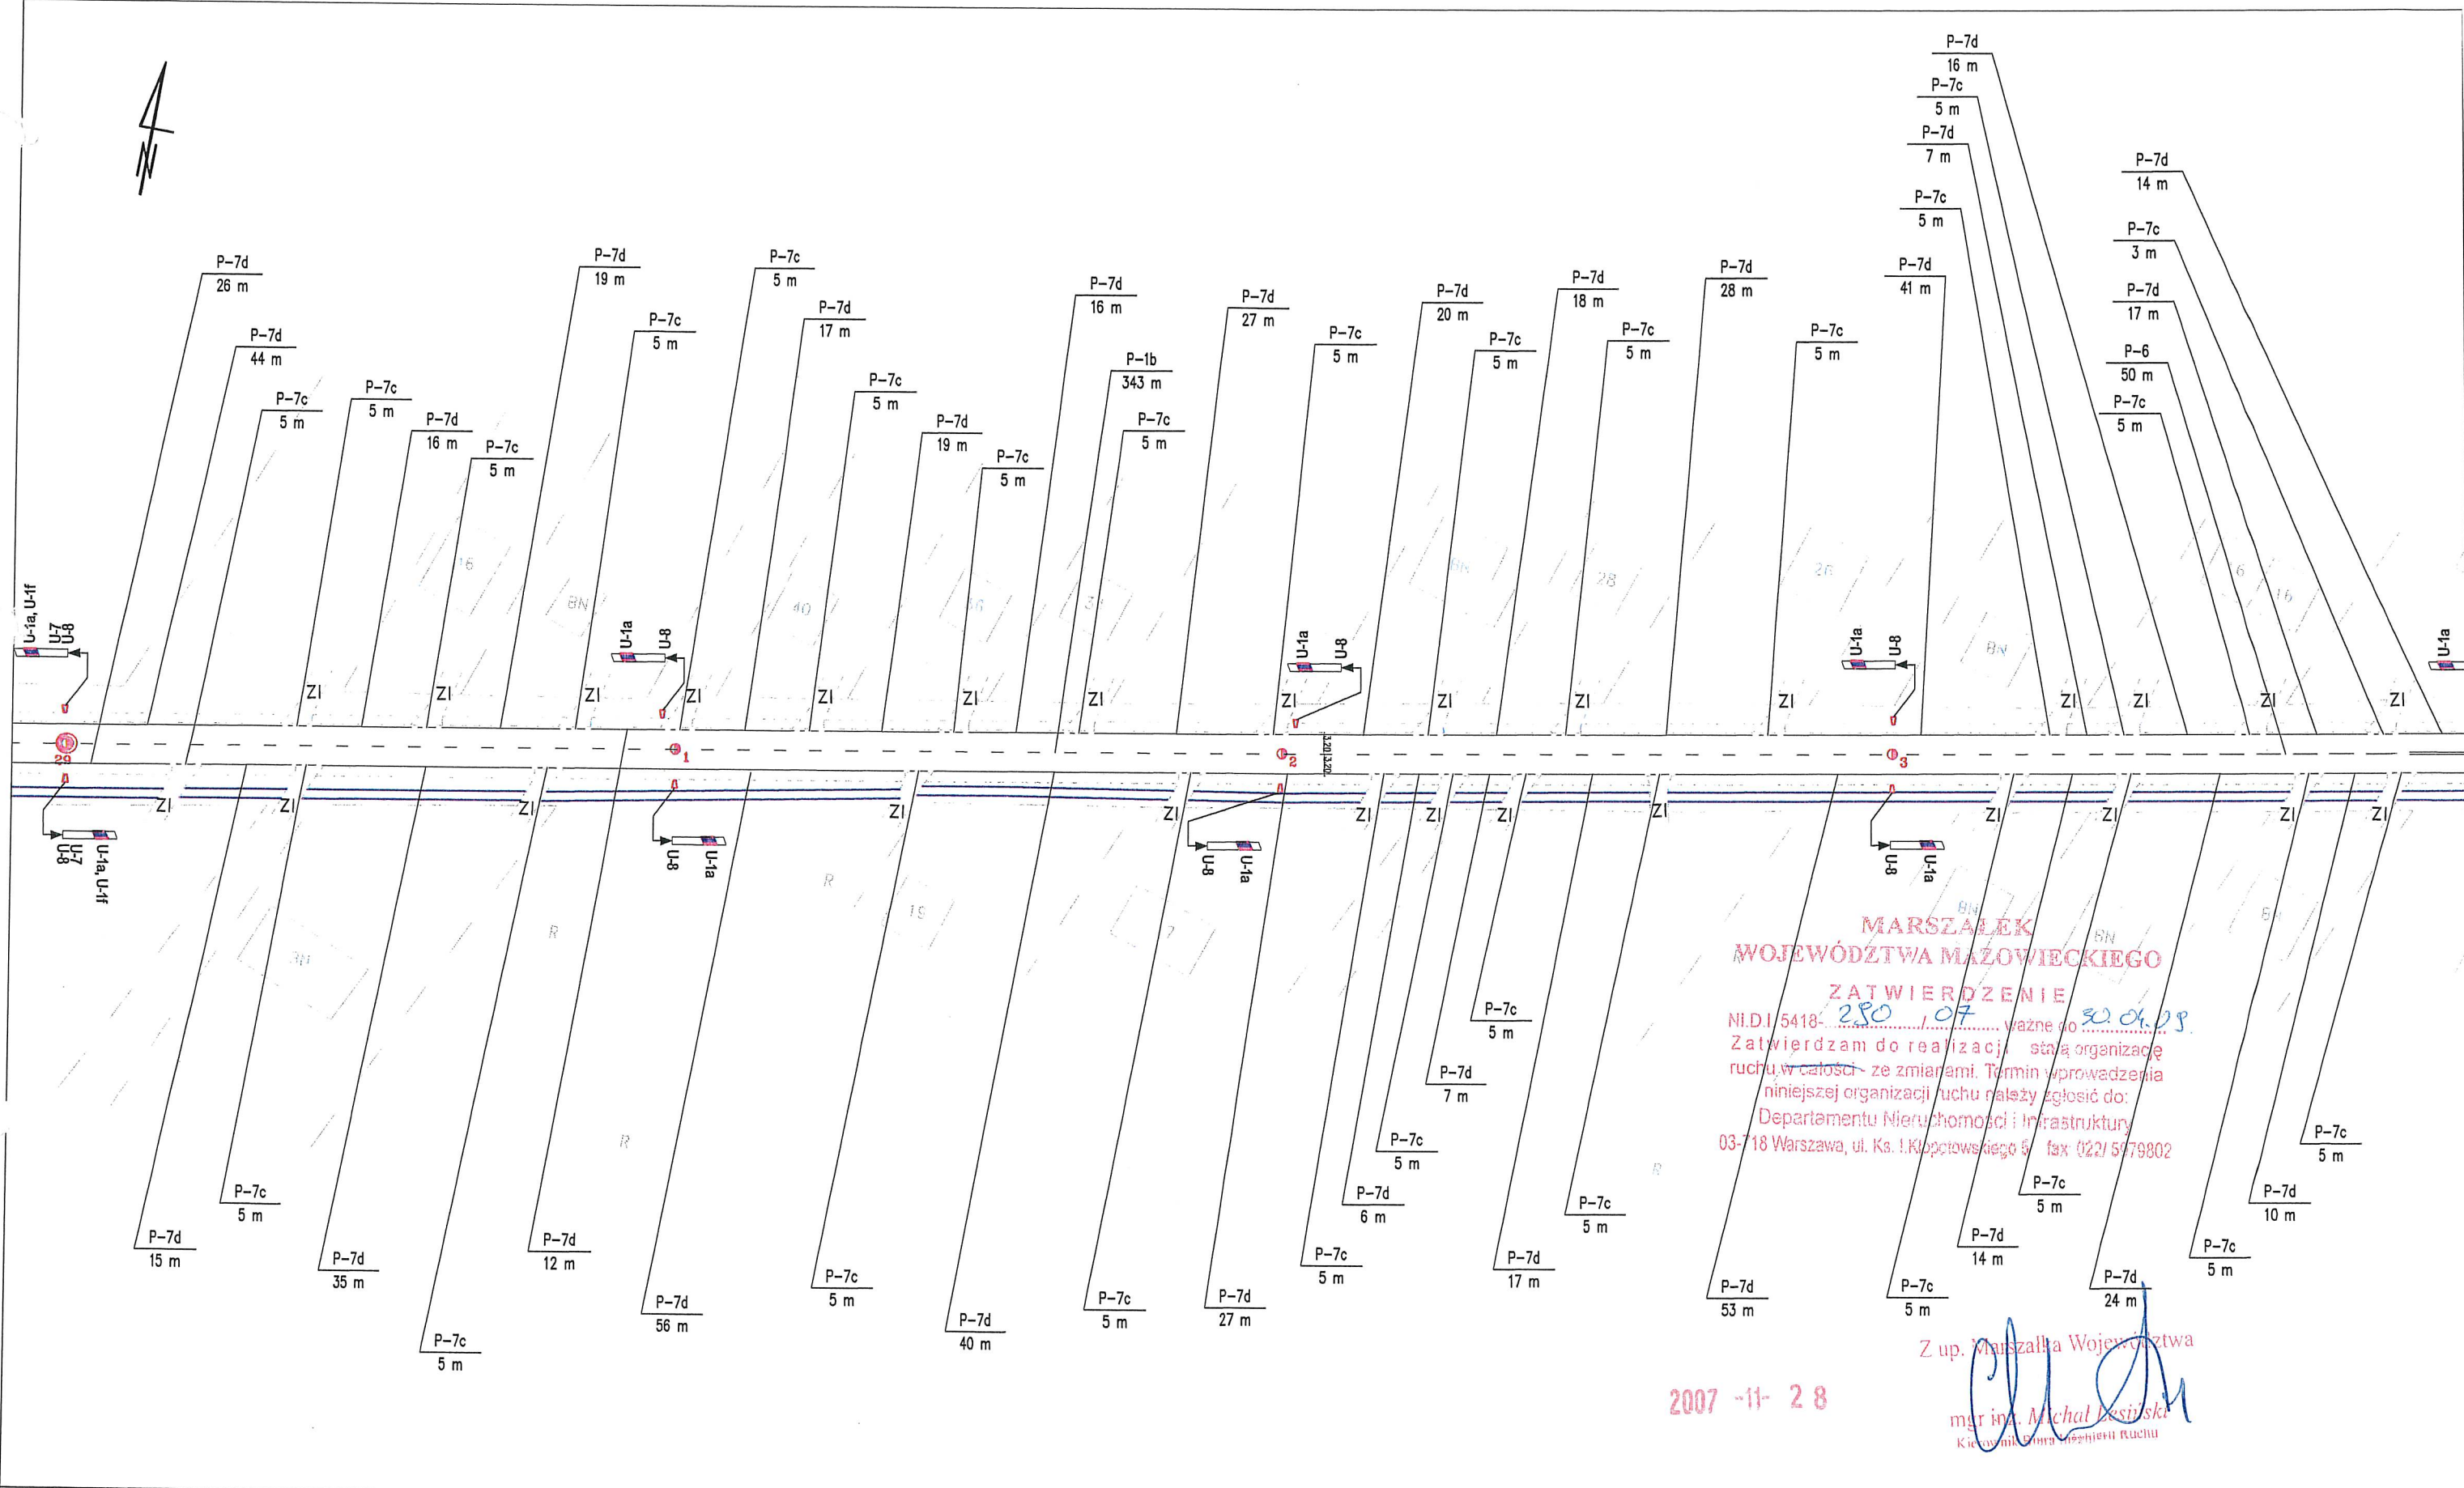

Znaki pionowe	szt.	Znaki poziome	dl. [m]	pow. [m2]	Urządzenia bezpieczeństwa ruchu	szt.	Wykonawca:	Zlecniodawca:	Nr drogi:	Numer arkusza:
Typ A	0	Linie krawędziowe	799	88	U-1a U-7 U-8 U-1f	2	<b>ekkom</b> sp. z o.o. BIURO EKSPERTYZ I PROJEKTÓW BUDOWNICTWA KOMUNIKACYJNEGO EKKOM Sp. z o.o. ul. Włodowska 81, 30-415 Kraków, tel./fax (+12) 267-23-33, 269-65-40, e-mail: biuro@ek-kom.pl	 MAZOWIECKI ZARZĄD DRÓG WOJEWÓDZKICH W WARSZAWIE ul. Kruczkowskiego 3, 00-380 Warszawa www.mzdw.pl	DW Nr 571	79
Typ B	0	Linie segregacyjne przerywane	393	18	U-1a U-8	6				
Typ C	0	Linie segregacyjne ciągłe	0	0	U-1a	0				
Typ D	0	Przejścia dla pieszych	0	0	U-1b	0				
Typ E	0	Pow. wyłączone z ruchu	0	0	U-2	0				
Typ F	0	Strzałki	0	0	U-3	0				
Typ G	0	Linie zatrzymań	0	0	U-9	0				
Typ T	0	Inne	0	0	Barierzy ochronne betonowe do wymiany na stalowe	0				
Inne (nietypowe)	0	Łącznie znaki poziome	1192	105	Stalowe barierzy ochronne U-14	0			od km 28+991 do km 29+394	Kraków 2007 r.











N.I.D.I. 5418-290/07, ważne do 30.04.09  
Zatwierdzam do realizacji stałą organizację  
ruchu w drodze - ze zmianami. Termin wprowadzenia  
niniejszej organizacji ruchu należy zgłaszać do:  
Departamentu Nieruchomości i Infrastruktury  
03-718 Warszawa, ul. Ks. I. Kłopotowskiego 5, fax 022/ 5979802

2007-11-28

Z up. Marszałka Województwa

mgr inż. Michał Lesiński  
Kierownik Biura Inżynierii Ruchu

Skrzyżowanie z drogą gminną  
km 29+684

Koniec krawężnika i chodnika  
km 29+523

Skrzyżowanie z DP Nr 2426W  
km 29+538

Znaki pionowe	szt.	Znaki poziome	dł. [m]	pow. [m <sup>2</sup> ]	Urządzenia bezpieczeństwa ruchu	szt.
Typ A	8	Linie krawężniowe	717	108	U-1a U-7 U-8 U-1f	0
Typ B	1	Linie segregacyjne przerywane	148	18	U-1a U-8	5
Typ C	4	Linie segregacyjne ciągłe	255	61	U-1a	0
Typ D	12	Przejścia dla pieszych	48	48	U-1b	0
Typ E	3	Pow. wyłączone z ruchu	187	71	U-2	0
Typ F	2	Strzałki	5	5	U-3	0
Typ G	0	Linie zatrzymań	31	11	U-5a	4
Typ T	1	Inne	0	0	PEO	77
Inne (nietypowe)	2	Łącznie znaki poziome	1120	323	Stalowe bariery ochronne U-14	0

Wykonawca:



BIURO EKSPERTYZ I PROJEKTÓW  
BUDOWNICTWA KOMUNIKACYJNEGO  
EKKOM Sp. z o.o.  
ul. Wadowicka 81, 30-415 Kraków,  
tel./fax (+12) 267-23-33, 269-65-40,  
e-mail: biuro@ek-kom.pl

Zlecniodawca:



MAZOWIECKI ZARZĄD  
DRÓG WOJEWÓDZKICH  
W WARSZAWIE  
ul. Kruczkowskiego 3, 00-380 Warszawa  
www.mzdw.pl

Nr drogi:

DW Nr 571

Numer arkusza:

80

Pikietaż arkusza:

od km 29+377 do km 29+815

Skala:

1:1000


Kraków 2007 r.



MARSZAŁEK  
WOJEWÓDZTWA MAZOWIECKIEGO  
ZATWIERDZENIE Nr NI-D-1.802 2.1.503.2011-PT  
Zatwierdzam do realizacji stałą organizację ruchu  
w całości / w części bez zmian / po wprowadzeniu zmian  
Niniejszą organizację ruchu należy wprowadzić do dnia 31.12.12 r.  
Termin wprowadzenia organizacji ruchu należy zgłosić co  
najmniej na 7 dni przed wprowadzeniem organizacji ruchu do  
Departamentu Nieruchomości i Infrastruktury  
03-718 Warszawa, ul. Ks. I. Kłopotowskiego 5, fax. 22/5979802

02 GRU 2011 z up. Marszałka Województwa  
Jan Balcisz  
Zastępca Dyrektora Departamentu  
Nieruchomości i Infrastruktury

08 LIS 2011 Wydział Ruchu Drogowego  
Komendy Stołecznej Policji  
Projekt - szkic 3 m  
zabezpieczenia robót - organizacja ruchu  
orzekała pozytywnie - Podinsp. Krzysztof OŁKA  
Z upoważnienia P-1e  
Komendanta Stołecznego Policji  
ZASTĘPCA NACZELNIKA  
Wydziału Ruchu Drogowego  
Komendy Stołecznej Policji  
p.o.  
podinsp. Krzysztof OŁKA

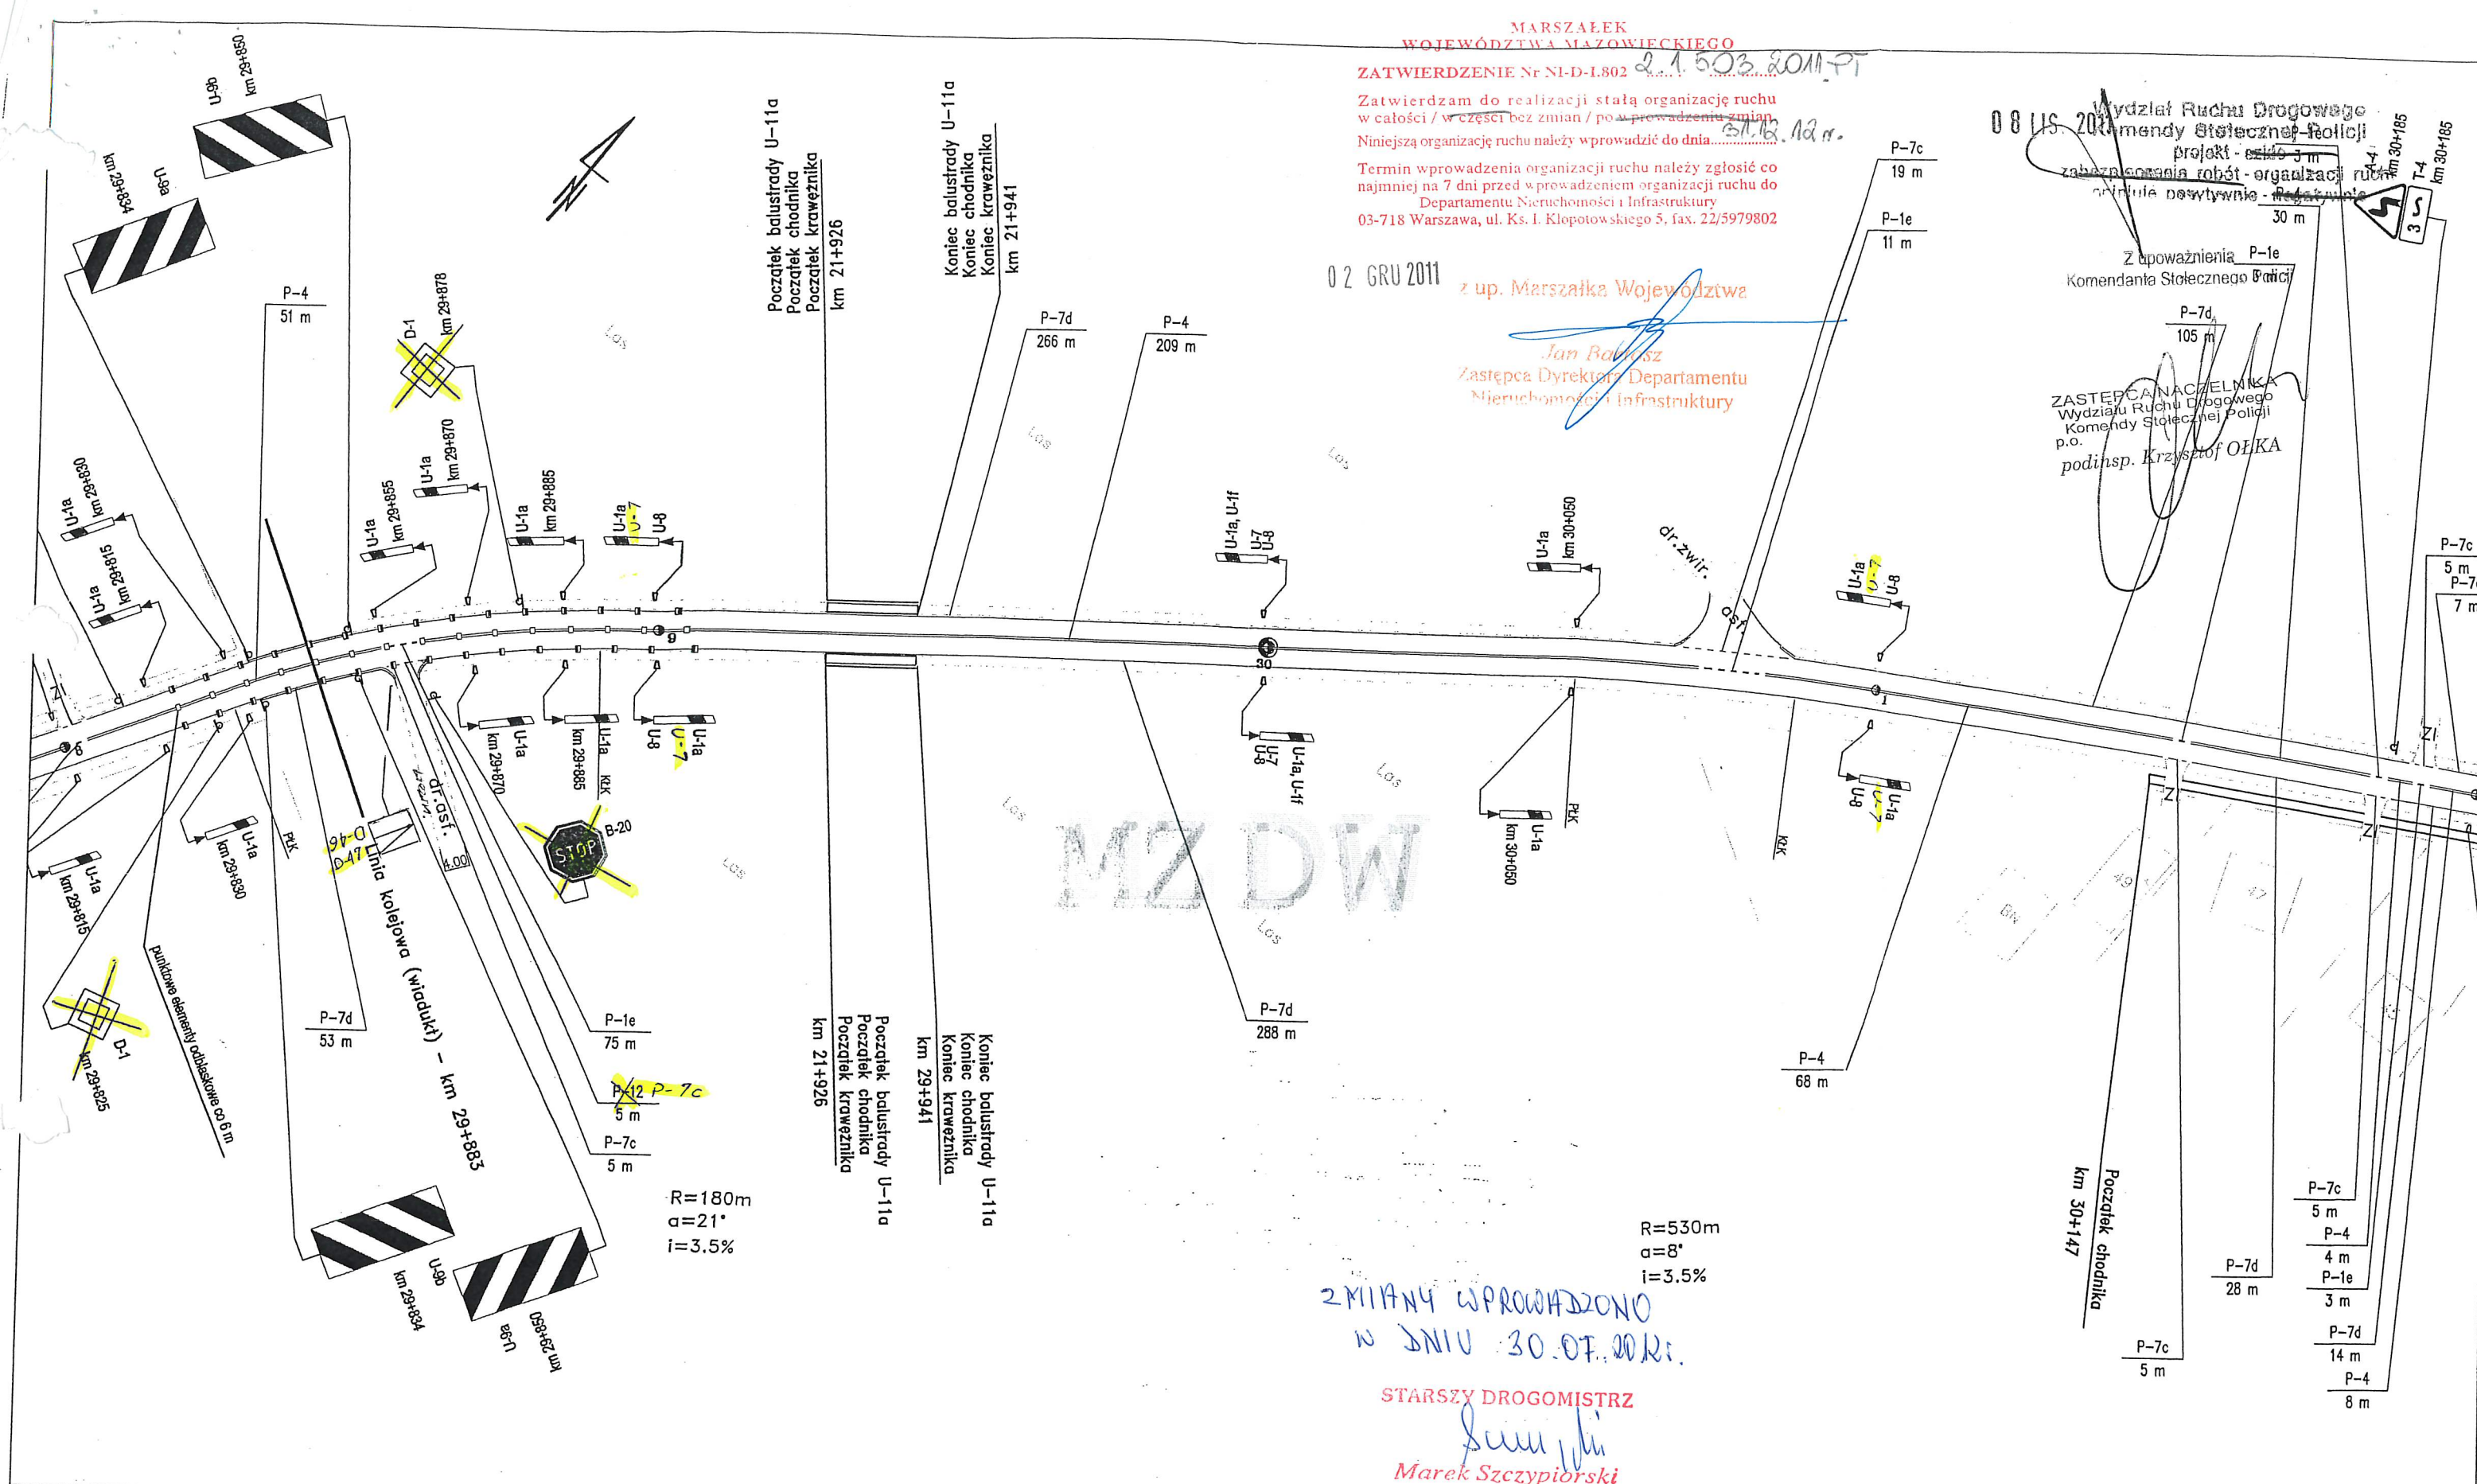


Znaki pionowe	szt.	Znaki poziome	dl. [m]	pow. [m2]	Urządzenia bezpieczeństwa ruchu	szt.
Typ A	1	Linie krawędziowe	800	94	U-1a U-7 U-8 U-1f	2
Typ B	1	Linie segregacyjne przerywane	95	11	U-1a U-8	5
Typ C	0	Linie segregacyjne ciągłe	370	89	U-1a	11
Typ E	1	Przejścia dla pieszych	0	0	U-1b	0
Typ F	0	Pow. wyłączane z ruchu	0	0	U-2	0
Typ G	0	Strzałki	0	0	U-3	0
Typ T	0	Linie zatrzyman	5	3	U-9	4
Inne (nietypowe)	0	Inne	0	0	PEO	45
		Łącznie znaki poziome	1265	196	Balustrada mostowa U-11a	30m

STARSZY DROGOMISTRZ  
Marek Szczypiorski

Zlecienniodawca:	Nr drogi:	Numer arkusza:
	DW Nr 571	81
	Pikietaż arkusza:	Skala:
	od km 29+794 do km 30+200	1:1000




skala 1:500

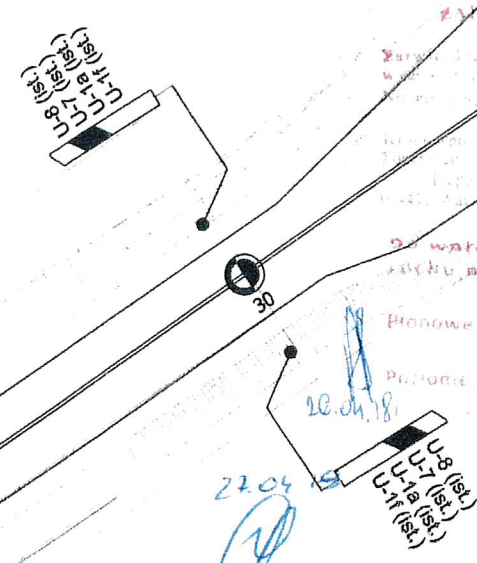

Zestawienie urządzeń bezpieczeństwa ruchu			
L.p.	Symbol	Rodzaj urządzenia	Długość [m]
1	U-11b	Barieroporęcz mostowa H2, W4, D≤0,63	56,00
2	U-14a	Bariera drogowa H2, W4, B	40,00
3	-	Łącznik U11-b / U14a, L=1,33m	5,32
SUMA			101.32

Legenda:  
P-4 (proj.) - Znak projektowany  
P-4 (ist.) - Znak istniejący

<p>Jednostka projektująca:</p>  <p><b>Domost Sp. z o.o.</b> ul. Kolejowa 30, 07-320 Małkinia www.domost.eu</p>	<p>Inwestor: <b>Zarząd Województwa Mazowieckiego</b> <b>ul. Jagiellońska 26, 03-719 Warszawa</b> Mazowiecki Zarząd Dróg Wojewódzkich w Warszawie ul. Mazowiecka 14, 00-048 Warszawa</p>
	<p>Zadanie: Przebudowa drogi wojewódzkiej nr 571 wraz z rozbiórką istniejącego i budową nowego obiektu mostowego w km 29+938 nad rzeką Nasielną w miejscowości Pieścirogi, gmina Nasielsk, pow. nowodworski, woj. mazowieckie</p>
	<p>Etap: <b>STAŁA ORGANIZACJA RUCHU</b></p>
	<p>Temat: Plan sytuacyjny oznakowania</p>







