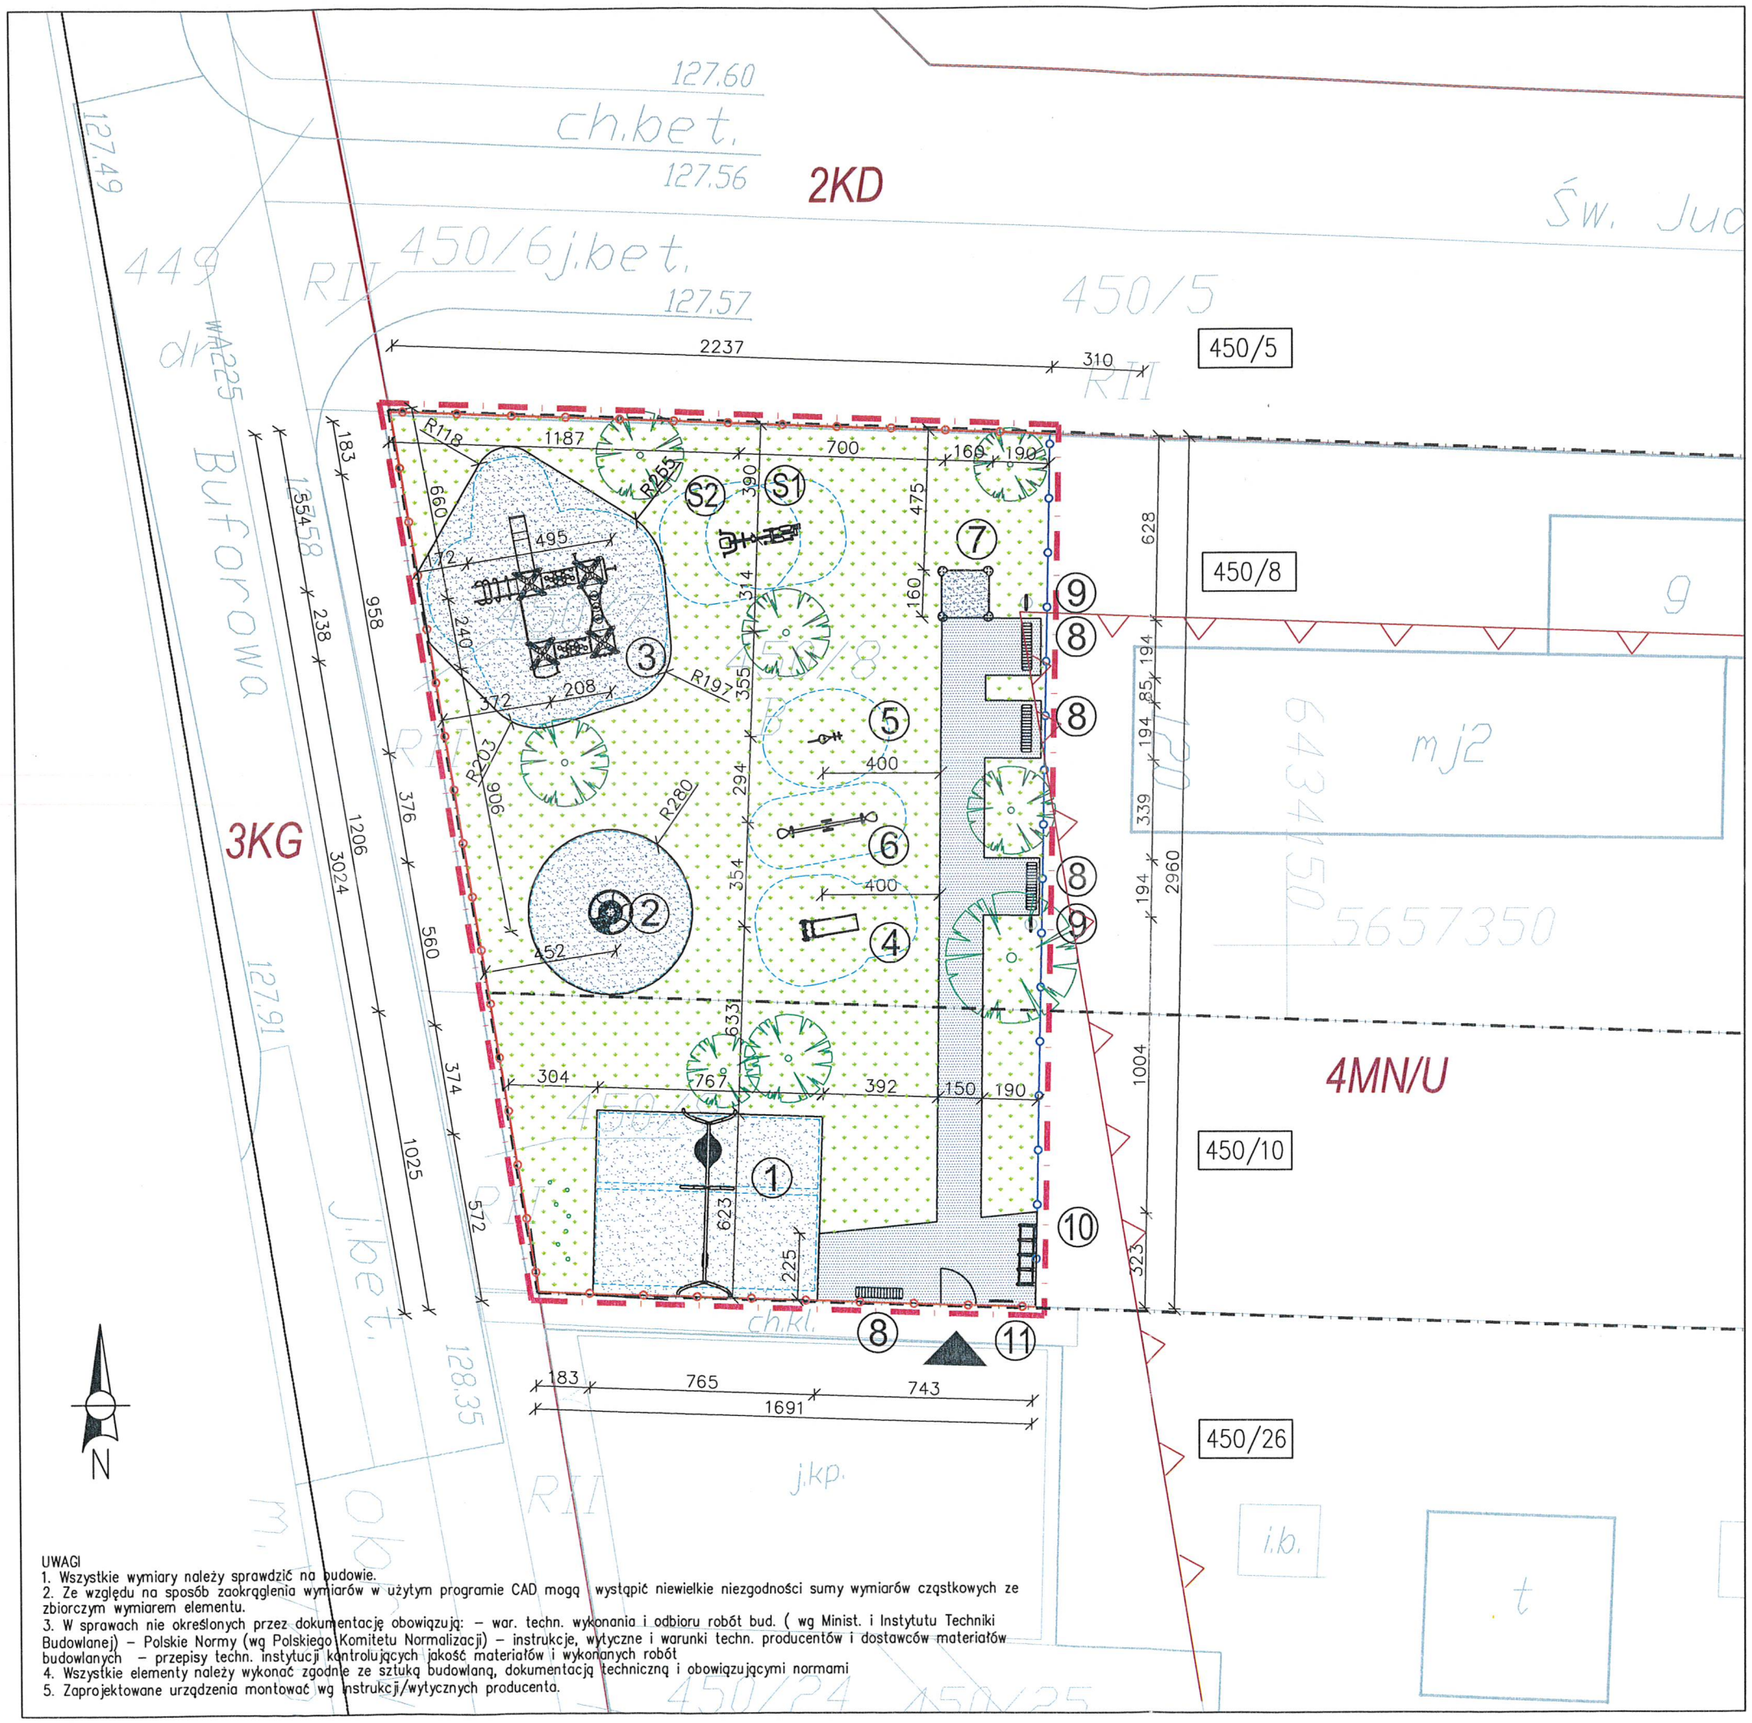

UWAGI
1. Wszystkie wymiary należy sprawdzić na budowie.
2. Ze względu na sposób zaokrąglenia wymiarów w użytym programie CAD mogą wystąpić niewielkie niezgodności sumy wymiarów cząstkowych ze zbiorczym wymiarem elementu.
3. W sprawach nie określonych przez dokumentację obowiązują: – war. techn. wykonania i odbioru robót bud. (wg Minist. i Instytutu Techniki Budowlanej) – Polskie Normy (wg Polskiego Komitetu Normalizacji) – instrukcje, wytyczne i warunki techn. producentów i dostawców materiałów budowlanych – przepisy techn. instytucji kontrolujących jakość materiałów i wykonanych robót
4. Wszystkie elementy należy wykonać zgodnie ze sztuką budowlaną, dokumentacją techniczną i obowiązującymi normami
5. Zaprojektowane urządzenia montować wg instrukcji/wytycznych producenta.

LEGENDA:

- GRANICA OPRACOWANIA
- GRANICA DZIAŁKI NR 450/8, 450/10
- LINIA ROZGRANICZAJĄCA TERENY WG MPZP
- NIEPRZEKRACZALNA LINIA ZABUDOWY WG MPZP
- PROJEKTOWANE OGRODZENIE PANELOWE, H=1,5m – DŁ. 29,6m
- PROJEKTOWANE OGRODZENIE PANELOWE H–1,5m W MIEJSCE DEMONTOWANEGO OGRODZENIA Z SIATKI STALOWEJ, H=1,5m – DŁ. 69,5m
- ZIELEŃ – TRAWNIK
- NAWIERZCHNIA BEZPIECZNA W STREFIE FUNKCJONOWANIA URZĄDZEŃ WYSOKICH – NAWIERZCHNIA ZWIROWA
- CHODNIK – NAWIERZCHNIA Z KRUSZYWA GRANITOWEGO
- WEJŚCIE NA TEREN INWESTYCJI
- FURTKA 1,20m
- STREFA FUNKCJONOWANIA URZĄDZENIA PLACU ZABAW
- ISTNIEJĄCE DRZEWO / KRZEW NA TERENIE INWESTYCJI

BILANS TERENU:

POWIERZCHNIA TERENU W GRANICY OPRACOWANIA:	581,0m²	100%
POWIERZCHNIA DZIAŁKI 450/8 W GRANICY OPRACOWANIA:	402,7m²	
POWIERZCHNIA DZIAŁKI 450/10 W GRANICY OPRACOWANIA:	178,3m²	
POWIERZCHNIA ŻWIROWA PLACU ZABAW:	131,1m²	22,6%
POWIERZCHNIA UTWARDZONA – CHODNIK:	61,8m²	10,6%
POWIERZCHNIA BIOLOGICZNIE CZYNNA – ZIELEŃ:	388,1m²	66,8%

ZESTAWIENIE URZĄDZEŃ:

URZĄDZENIA PLACU ZABAW:

1. (KAT.3026) HUŚTAWKA WAGADŁOWA 2OS. + BOCIANIE GNIAZDO
2. (KAT.4002) KARUZELA Z OPARCIEM
3. (KAT.1013) ZESTAW WIELOFUNKCYJNY Z WIEŻAMI
4. (KAT.7012) ZJEŻDŻALNIA
5. (KAT.5004) BUJAK SPRĘŻYNOWY
6. (KAT.4008) HUŚTAWKA WAGOWA
7. (KAT.2004) PIASKOWNICA
S1. (KAT.7815) URZĄDZENIE SIŁOWNI PLENEROWEJ – ROWEREK
S2. (KAT.7813) URZĄDZENIE SIŁOWNI PLENEROWEJ – WYCISKACZ

URZĄDZENIA KOMUNALNE:

8. (KAT.6025) ŁAWKA
9. (KAT.6052) KOSZ NA ŚMIECI
10. (KAT.6061) STOJAK NA ROWERY
11. (KAT.6018) REGULAMIN PLACU ZABAW

NAZWA I ADRES INWESTYCJI

BUDOWA PLACU ZABAW PRZY UL. BUFOROWEJ W IWINACH
UL. BUFOROWA 120 , 52-151 WROCŁAW

INWESTOR

Budownictwo Osiedle Rodzinne Sp. z o. o. Sp. komandytowa
ul. Buforowa 116
52-151 Wrocław

TEREN INWESTYCJI

NR DZIAŁEK	ARKUSZ MAPY	OBRĘB	GMINA
450/8, 450/10	1	IWINY	SIECHNICE

	IMIĘ I NAZWISKO	NR UPRAWNIEŃ	PODPIS
architektura projektant	mgr inż. arch. JAKUB CHOJNACKI	07/DSOKK/2016	

NR RYSUNKU	PZT	-	A	-	1	-	rew.	DATA 10.2017	SKALA 1:200
TYTUŁ RYSUNKU	POWYKONAWCZY PLAN ZAGOSPODAROWANIA TERENU								